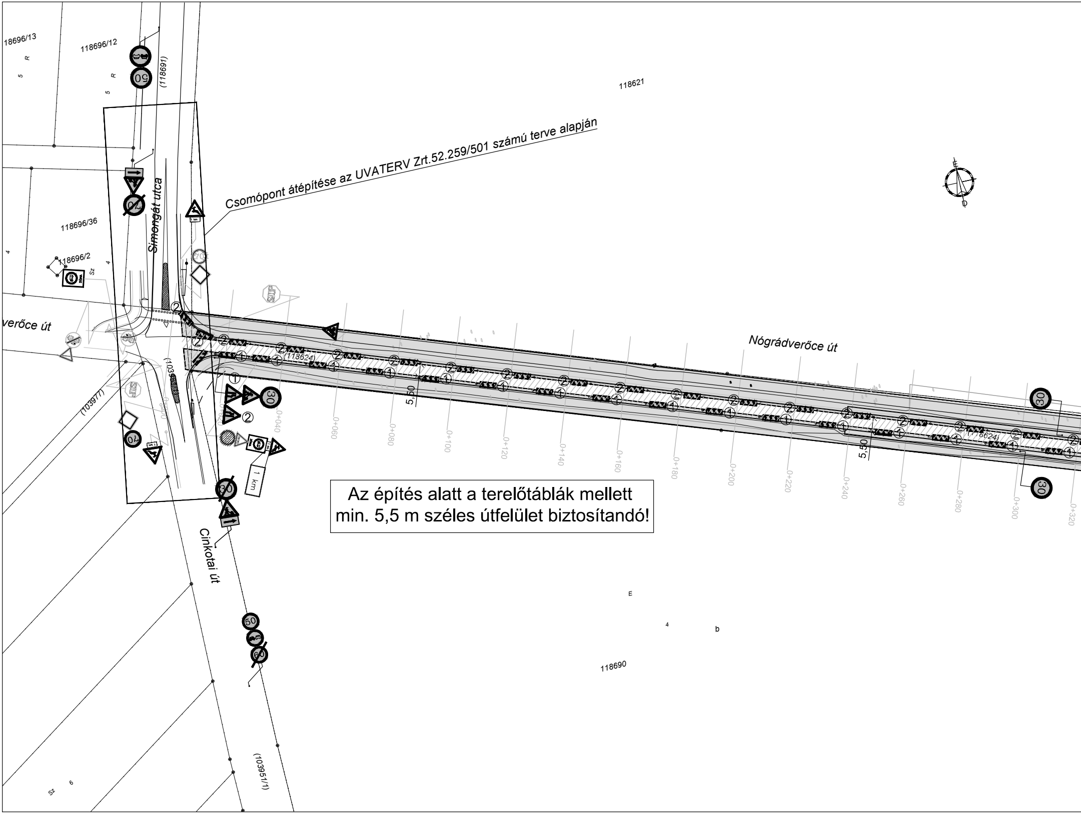
18696/13
118696/12
(118691)
118621
Csomópont átépítése az UVATERV Zrt.52.259/501 számú terve alapján
Simongát utca
118696/36
118696/2
verőce út
Nógrádverőce út
(118624)
(10397/7)
5,50
0+040
0+060
0+080
0+100
0+120
0+140
0+160
0+180
0+200
0+220
0+240
0+260
0+280
0+300
0+320
30
50
70
60
1 km
Cinkotai út
118690
(10395/1)

Az építés alatt a terelőtáblák mellett min. 5,5 m széles útfelület biztosítandó!

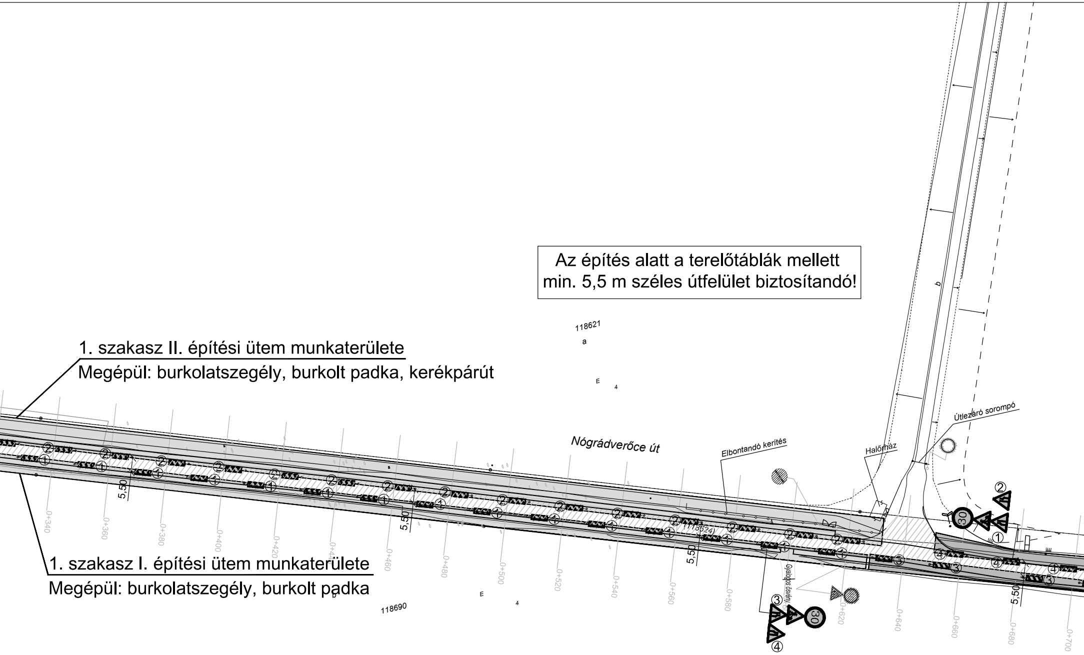
Az építés alatt a terelőtáblák mellett min. 5,5 m széles útfelület biztosítandó!

1. szakasz II. építési ütem munkaterülete
Megépül: burkolatszegély, burkolt padka, kerékpárút

1. szakasz I. építési ütem munkaterülete
Megépül: burkolatszegély, burkolt padka

Nógrádverőce út
Elbontandó kerítés
Halőrház
Útlezáró sorompó
Gyalogos ösvény
118621
118624
118690
5,50
0+340
0+360
0+380
0+400
0+420
0+460
0+480
0+500
0+520
0+540
0+560
0+580
0+620
0+640
0+660
0+680
0+700
30
①
②
③
④

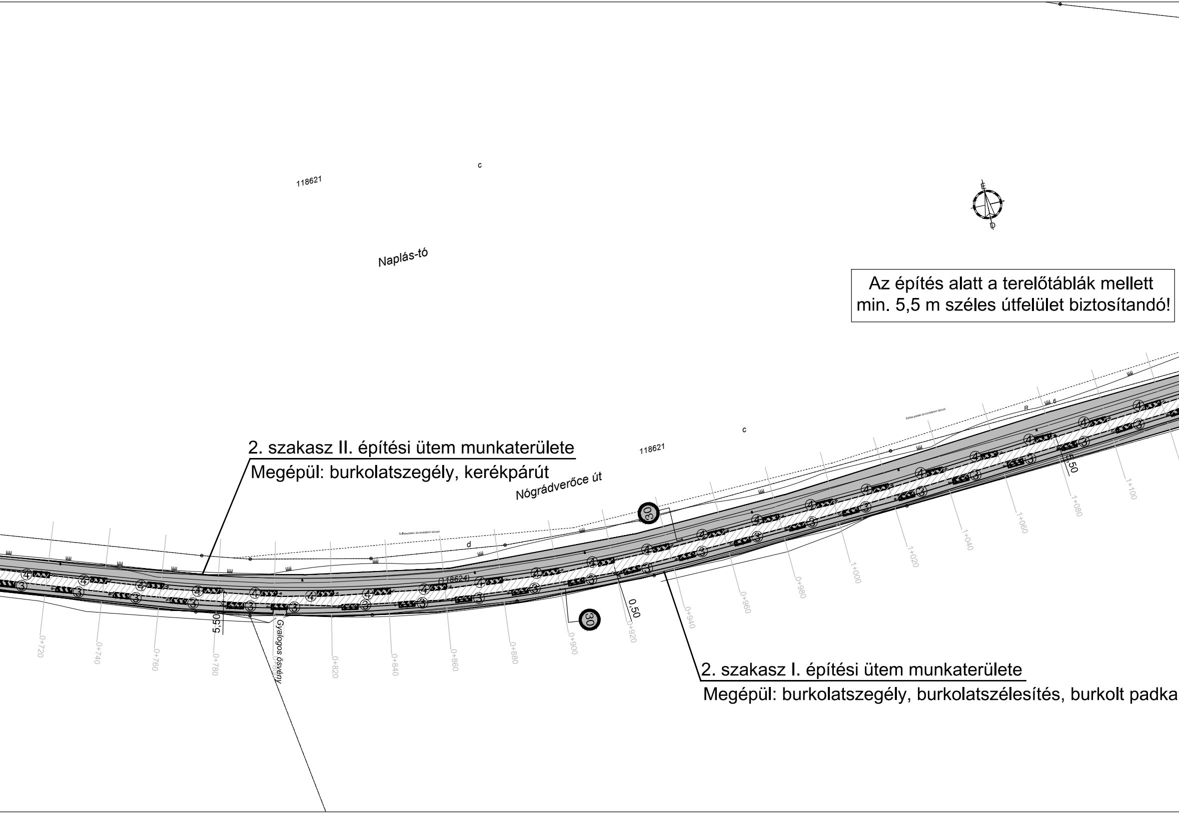
118621
c
Naplás-tó
118621
c
Nógrádverőce út
(118624)
d
30
30
5,50
0,50
5,50
Gyalogos ösvény
E
D
R
6
4
3
0+720
0+740
0+760
0+780
0+800
0+820
0+840
0+860
0+880
0+900
0+920
0+940
0+960
0+980
1+000
1+020
1+040
1+060
1+080
1+100

Az építés alatt a terelőtáblák mellett
min. 5,5 m széles útfelület biztosítandó!

2. szakasz II. építési ütem munkaterülete

Megépül: burkolatszegély, kerékpárút

2. szakasz I. építési ütem munkaterülete

Megépül: burkolatszegély, burkolatszélesítés, burkolt padka

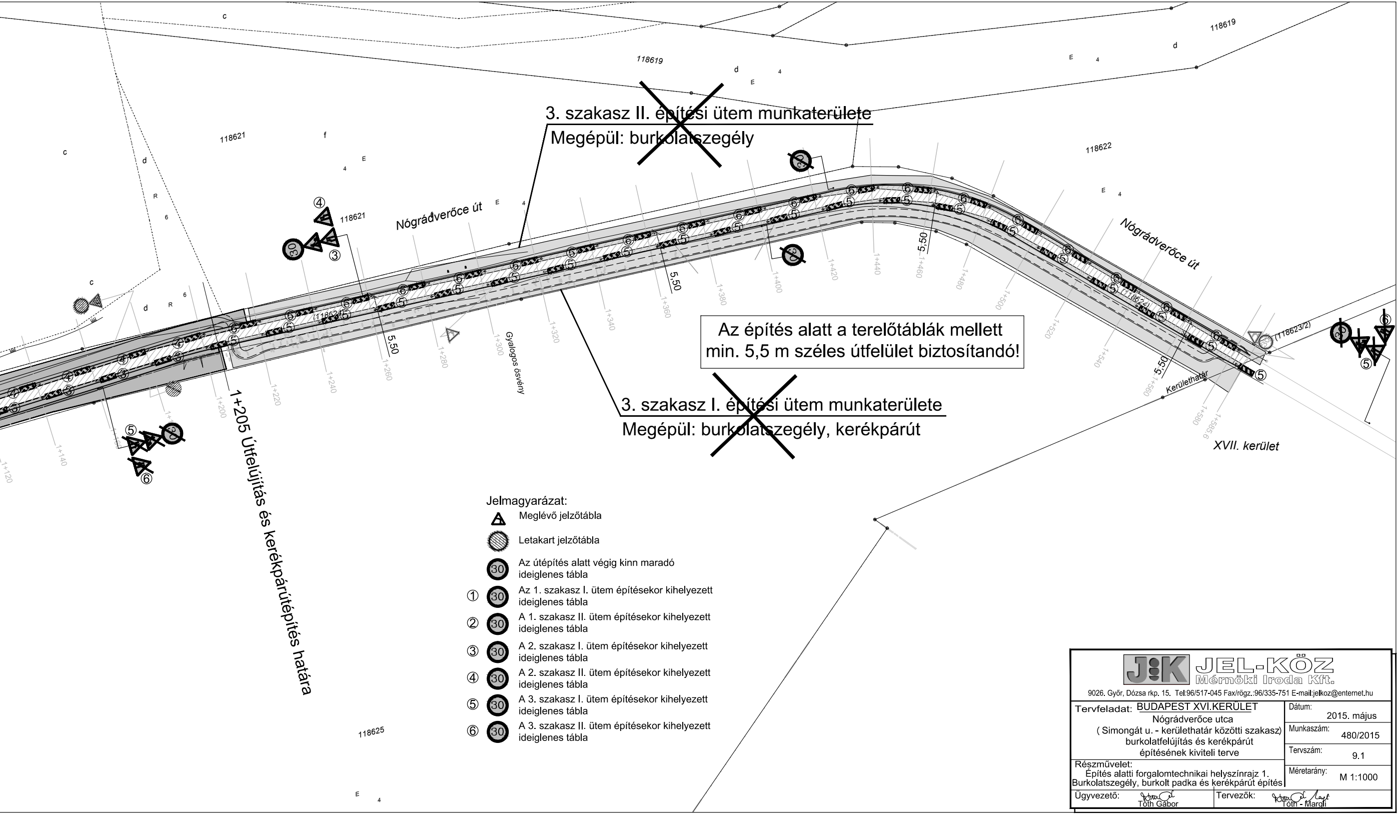
118619
118619
c
d
E 4
118621
f
118621
118622
Nógrádverőce út
Nógrádverőce út
(118624)
(118624)
(118623/2)
Gyalogos ösvény
Kerülethatár
XVII. kerület
118625
5,50
1+120
1+140
1+200
1+220
1+240
1+260
1+280
1+300
1+320
1+340
1+360
1+380
1+400
1+420
1+440
1+460
1+480
1+500
1+520
1+540
1+560
1+580
1+585,6
① ② ③ ④ ⑤ ⑥
30

~~3. szakasz II. építési ütem munkaterülete~~
~~Megépül: burkolatszegély~~

Az építés alatt a terelőtáblák mellett min. 5,5 m széles útfelület biztosítandó!

~~3. szakasz I. építési ütem munkaterülete~~
~~Megépül: burkolatszegély, kerékpárút~~

1+205 Útfelújítás és kerékpárútépítés határa

Jelmagyarázat:

△	Meglévő jelzőtábla
▨	Letakart jelzőtábla
30	Az útépítés alatt végig kinn maradó ideiglenes tábla
① 30	Az 1. szakasz I. ütem építésekor kihelyezett ideiglenes tábla
② 30	A 1. szakasz II. ütem építésekor kihelyezett ideiglenes tábla
③ 30	A 2. szakasz I. ütem építésekor kihelyezett ideiglenes tábla
④ 30	A 2. szakasz II. ütem építésekor kihelyezett ideiglenes tábla
⑤ 30	A 3. szakasz I. ütem építésekor kihelyezett ideiglenes tábla
⑥ 30	A 3. szakasz II. ütem építésekor kihelyezett ideiglenes tábla

JEL-KÖZ
Mérnöki Iroda Kft.
9026. Győr, Dózsa rkp. 15. Tel:96/517-045 Fax/rögz.:96/335-751 E-mail:jelkoz@enternet.hu

Tervfeladat: BUDAPEST XVI.KERÜLET
Nógrádverőce utca
(Simongát u. - kerülethatár közötti szakasz)
burkolatfelújítás és kerékpárút
építésének kiviteli terve

Dátum: 2015. május
Munkaszám: 480/2015
Tervszám: 9.1
Méretarány: M 1:1000

Részművelet:
Építés alatti forgalomtechnikai helyszínrajz 1.
Burkolatszegély, burkolt padka és kerékpárút építés

Ügyvezető: Tóth Gábor
Tervezők: Tóth - Margl