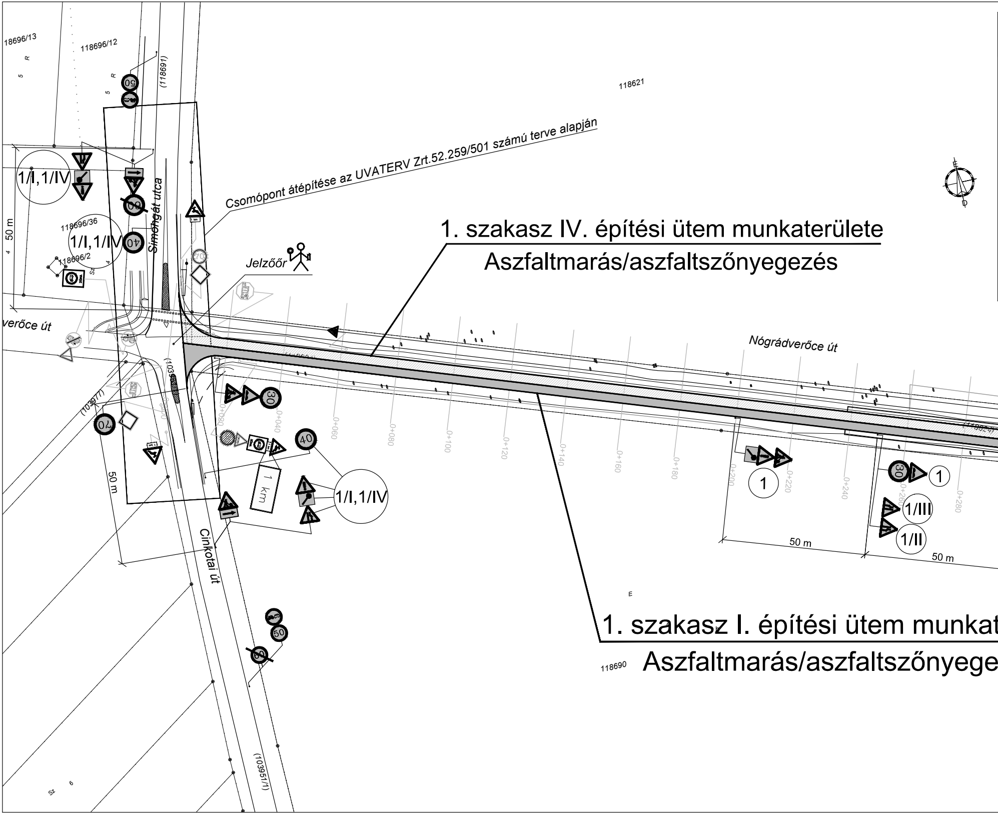
18696/13
118696/12
(118691)
118621
Csomópont átépítése az UVATERV Zrt.52.259/501 számú terve alapján
1/I,1/IV
118696/36
1/I,1/IV
118696/2
50 m
Simongát utca
1 km
Jelzőőr
1. szakasz IV. építési ütem munkaterülete
Aszfaltmarás/aszfaltszőnyegezés
verőce út
Nógrádverőce út
(103977)
70
30
40
60
50
0+020
0+040
0+060
0+080
0+100
0+120
0+140
0+160
0+180
0+200
0+220
0+240
0+260
0+280
50 m
1 km
1/I,1/IV
Cinkotai út
1
30
1
1/III
1/II
50 m
50 m
E
1. szakasz I. építési ütem munkat
118690
Aszfaltmarás/aszfaltszőnyege
(103951/1)

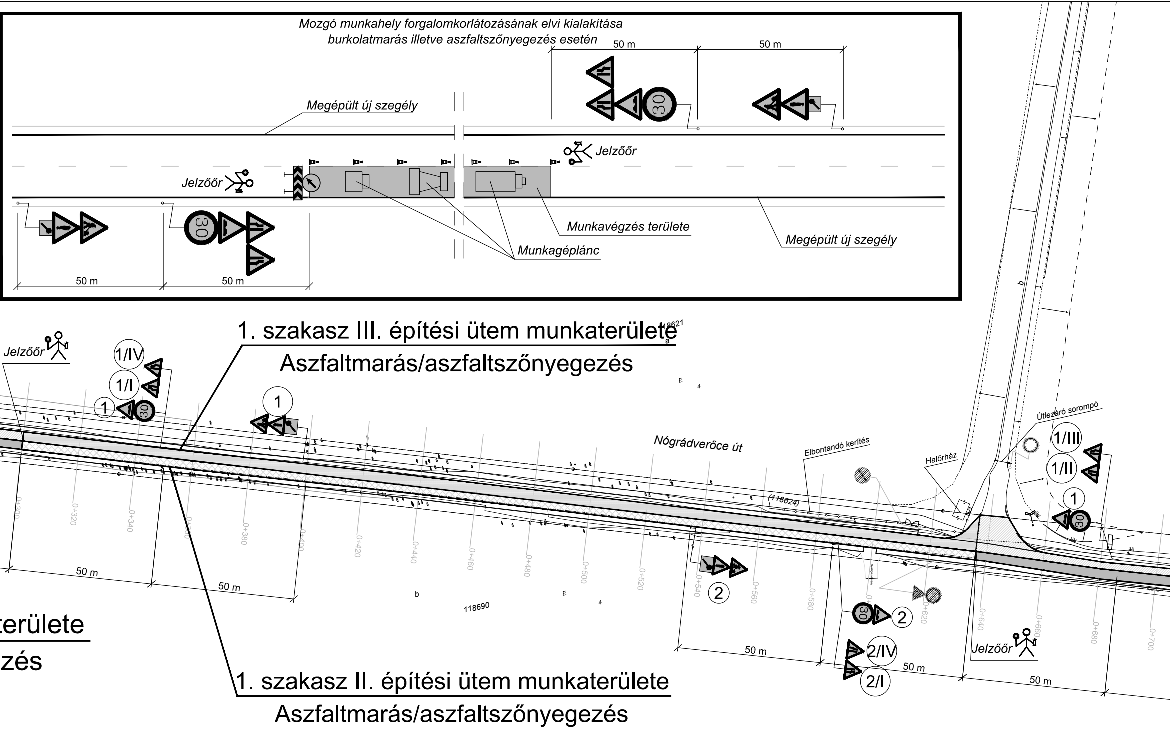
Mozgó munkahely forgalomkorlátozásának elvi kialakítása
burkolatmarás illetve aszfaltszőnyegezés esetén
50 m
50 m
30
Megépült új szegély
Jelzőőr
Jelzőőr
Munkavégzés területe
Megépült új szegély
Munkagéplánc
30
50 m
50 m
1. szakasz III. építési ütem munkaterülete
Aszfaltmarás/aszfaltszőnyegezés
118621
a
Jelzőőr
1/IV
1/I
1
30
1
E
4
Nógrádverőce út
(118624)
Elbontandó kerítés
Halőrház
Útlezáró sorompó
1/III
1/II
1
30
b
0+300
0+320
0+340
0+360
0+380
0+400
0+420
0+440
0+460
0+480
0+500
0+520
0+540
0+560
0+580
0+600
0+620
0+640
0+660
0+680
0+700
50 m
50 m
b
E
4
118690
2
30
2
2/IV
2/I
50 m
50 m
50 m
Jelzőőr
erülete
zés
1. szakasz II. építési ütem munkaterülete
Aszfaltmarás/aszfaltszőnyegezés

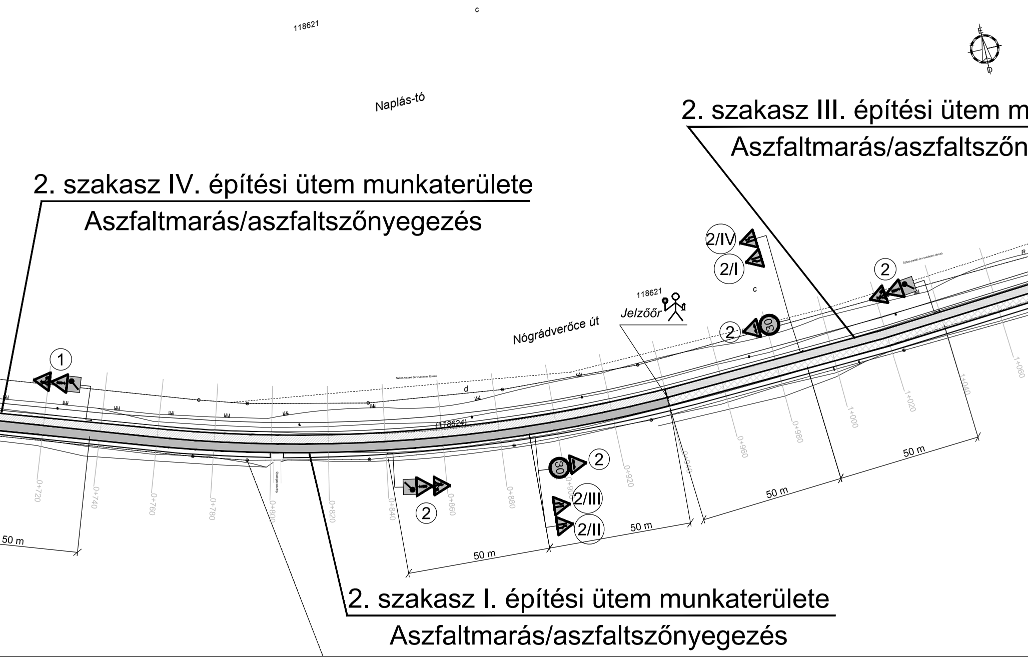
c
118621
Naplás-tó
É
D
1
2/IV
2/I
2
118621
Jelzőőr
Nógrádverőce út
2
30
d
(118624)
2
30
2
2/III
2/II
0+720
0+740
0+760
0+780
0+800
0+820
0+840
0+860
0+880
0+900
0+920
0+940
0+960
0+980
1+000
1+020
1+040
1+060
50 m
50 m
50 m
50 m
50 m
50 m
R

2. szakasz III. építési ütem m

Aszfaltmarás/aszfaltszőn

2. szakasz IV. építési ütem munkaterülete

Aszfaltmarás/aszfaltszőnyegezés

2. szakasz I. építési ütem munkaterülete

Aszfaltmarás/aszfaltszőnyegezés

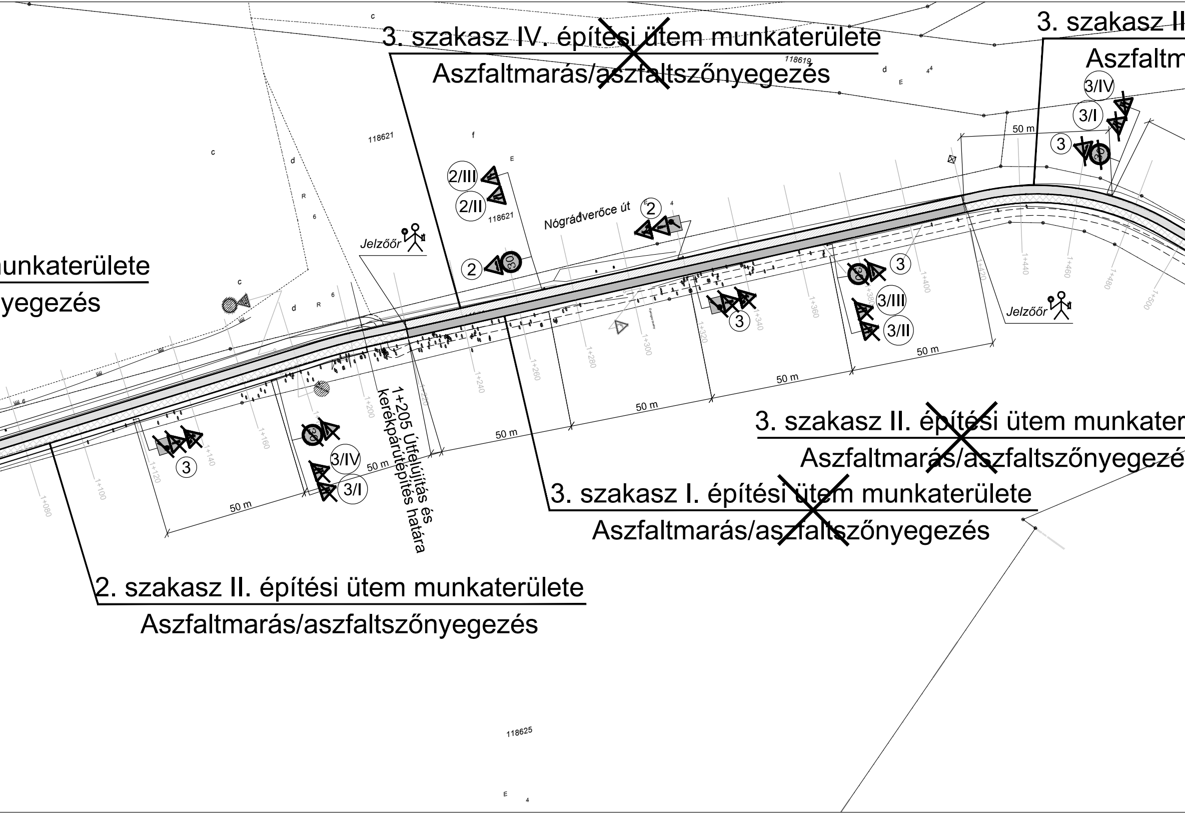
~~3. szakasz IV. építési ütem munkaterülete~~
~~Aszfaltmarás/aszfaltszőnyegezés~~
3. szakasz II
Aszfaltm
unkaterülete
yegezés
2/III
2/II
2
3/IV
3/I
3
3/III
3/II
Nógrádverőce út
Jelzőőr
Jelzőőr
50 m
1+205 Útfelújítás és kerékpárútépítés határa
~~3. szakasz II. építési ütem munkater~~
~~Aszfaltmarás/aszfaltszőnyegezé~~
~~3. szakasz I. építési ütem munkaterülete~~
~~Aszfaltmarás/aszfaltszőnyegezés~~
2. szakasz II. építési ütem munkaterülete
Aszfaltmarás/aszfaltszőnyegezés
118619
118621
118621
118625
1+080
1+100
1+120
1+140
1+160
1+200
1+240
1+260
1+280
1+300
1+320
1+340
1+360
1+380
1+400
1+420
1+440
1+460
1+480
1+500
30

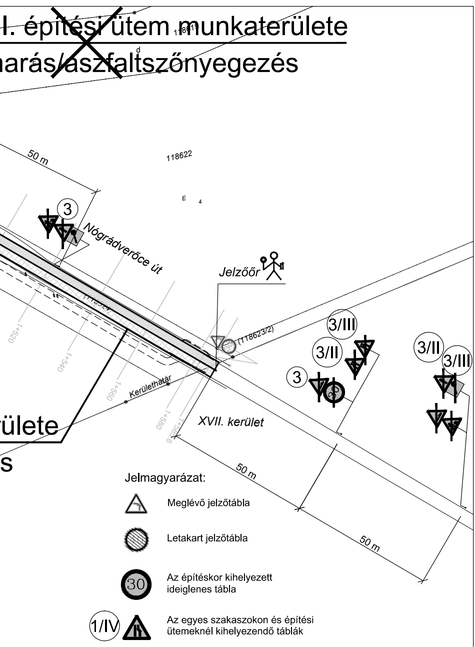
I. építési ütem munkaterülete
marás/aszfaltszőnyegezés
118622
E 4
50 m
3
Nógrádverőce út
Jelzőőr
(118623/2)
3/III
3/II
3
3/II
3/III
1+520
1+540
1+560
1+580
Kerülethatár
XVII. kerület
ülete
s
50 m
50 m
Jelmagyarázat:
Meglévő jelzőtábla
Letakart jelzőtábla
30
Az építéskor kihelyezett ideiglenes tábla
1/IV
Az egyes szakaszokon és építési ütemeknél kihelyezendő táblák

JEL-KÖZ
Mérnöki Iroda Kft.
9026. Győr, Dózsa rkp. 15. Tel:96/517-045 Fax/rögz.:96/335-751 E-mail:jelkoz@enternet.hu

Tervfeladat: BUDAPEST XVI.KERÜLET
Nógrádverőce utca
(Simongát u. - kerülethatár közötti szakasz)
burkolatfelújítás és kerékpárút
építésének kiviteli terve

Dátum: 2015. május
Munkaszám: 480/2015
Tervszám: 9.2

Részművelet:
Építés alatti forgalomtechnikai helyszínrajz 2.
Burkolatmarás, aszfaltszőnyegezés

Méretarány: M 1:1000

Ügyvezető: Tóth Gábor
Tervezők: Tóth - Margl